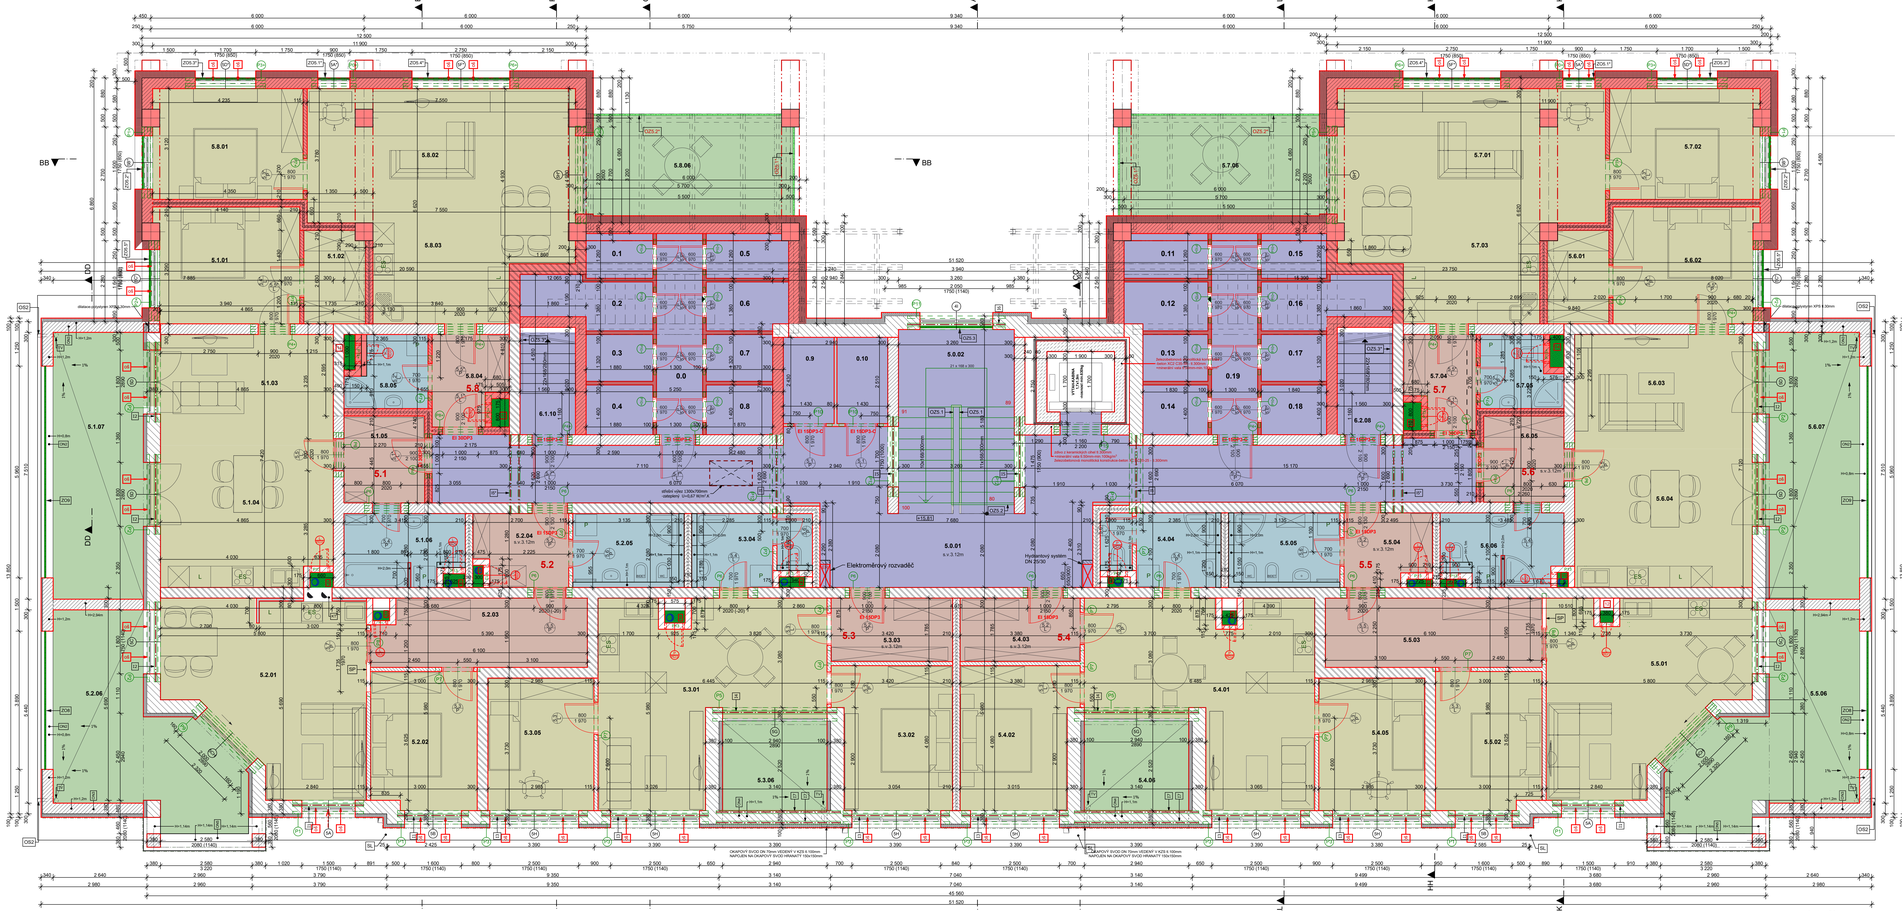

TABULKA MÍSTNOSTÍ 5.N.P.

SPOLEČNÉ PROSTORY		
č.místnosti	název místnosti	plocha (m²)
5.0.01	CHODBA	63,70
5.0.02	SCHODIŠTĚ	16,89
6.1.09	SCHODIŠTĚ	15,38
6.2.08	SCHODIŠTĚ	15,38
	Celková plocha (m²):	**79,66 m2**
BYT 5.1-tabulka místností		
č.místnosti	název místnosti	plocha (m²)
5.1.01	LOŽNICE	13,05
5.1.02	ŠATNA	4,58
5.1.03	OBYVACÍ POKOJ	15,99
5.1.04	KUCHYŇ	19,50
5.1.05	HALA	6,03
5.1.06	KOUPELNA+WC	6,89
	Celková plocha (m²):	**66,04 m²**
5.1.07	TERASA	19,72
BYT 5.2-tabulka místností		
č.místnosti	název místnosti	plocha (m²)
5.2.01	OBYVACÍ POKOJ	26,59
5.2.02	LOŽNICE	11,52
5.2.03	HALA	11,83
5.2.04	HALA	5,63
5.2.05	KOUPELNA	6,52
	Celková plocha (m²):	**62,09 m2**
5.2.06	TERASA	22,21
BYT 5.3-tabulka místností		
č.místnosti	název místnosti	plocha (m²)
5.3.01	OBYVACÍ POKOJ	29,07
5.3.02	LOŽNICE	12,89
5.3.03	HALA	6,41
5.3.04	KOUPELNA+WC	6,45
5.3.05	POKOJ	11,13
	Celková plocha (m²):	**65,95 m2**
5.3.06	TERASA	7,41
BYT 5.4-tabulka místností		
č.místnosti	název místnosti	plocha (m²)
5.4.01	OBYVACÍ POKOJ	29,54
5.4.02	LOŽNICE	12,73
5.4.03	HALA	6,44
5.4.04	KOUPELNA+WC	6,56
5.4.05	POKOJ	11,13
	Celková plocha (m²):	**66,40 m2**
5.4.06	TERASA	7,41
BYT 5.5-tabulka místností		
č.místnosti	název místnosti	plocha (m²)
5.5.01	OBYVACÍ POKOJ	26,38
5.5.02	LOŽNICE	11,54
5.5.03	HALA	12,36
5.5.04	HALA	5,26
5.5.05	KOUPELNA	6,58
	Celková plocha (m²):	**62,12 m2**
5.5.06	TERASA	22,21
BYT 5.6-tabulka místností		
č.místnosti	název místnosti	plocha (m²)
5.6.01	ŠATNA	4,58
5.6.02	LOŽNICE	13,05
5.6.03	OBYVACÍ POKOJ	16,91
5.6.04	KUCHYŇ	20,04
5.6.05	HALA	5,97
5.6.06	KOUPELNA+WC	6,97
	Celková plocha (m²):	**67,52 m²**
5.6.07	TERASA	19,72
BYT 5.7-tabulka místností		
č.místnosti	název místnosti	plocha (m²)
5.7.01	OBYVACÍ POKOJ	28,80
5.7.02	LOŽNICE	13,11
5.7.03	KUCHYŇ	13,27
5.7.04	HALA	5,18
5.7.05	KOUPELNA+WC	4,28
	Celková plocha (m²):	**64,64 m²**
5.7.06	TERASA	16,44
BYT 5.8-tabulka místností		
č.místnosti	název místnosti	plocha (m²)
5.8.01	LOŽNICE	13,11
5.8.02	OBYVACÍ POKOJ	28,80
5.8.03	KUCHYŇ	13,27
5.8.04	HALA	5,30
5.8.05	KOUPELNA+WC	4,36
	Celková plocha (m²):	**64,84 m²**
5.8.06	TERASA	16,44

Tabulka sklepů 5.NP

č.místnosti	název místnosti	plocha (m²)
0.0	SKLEP CHODBA	7,36
0.1	SKLEP	2,38
0.2	SKLEP	4,79
0.3	SKLEP	2,48
0.4	SKLEP	2,63
0.5	SKLEP	2,89
0.6	SKLEP	3,11
0.7	SKLEP	2,47
0.8	SKLEP	2,62
0.9	SKLEP	3,55
0.10	SKLEP	3,55
0.11	SKLEP	2,93
0.12	SKLEP	3,15
0.13	SKLEP	2,42
0.14	SKLEP	2,56
0.15	SKLEP	2,31
0.16	SKLEP	4,73
0.17	SKLEP	2,43
0.18	SKLEP	2,58
0.19	SKLEP CHODBA	7,36
	Celková plocha (m²):	**68,28 m²**

VÝPIS PŘEKLADŮ HELUZ

Ozn.	Popis prvku	Rozměr	Délka	Počet (ks)	výška uložení
P1	2x HELUZ 238	70x238mm	2000mm	4x2=8ks	+2890mm
	+1xP1+polystyren EPS tl.100mm	100x250mm	2000mm	4x1=4ks	+2890mm
P2	2x HELUZ 238	70x238mm	2250mm	6x2=12ks	+2890mm
	+1xP2+polystyren EPS tl.100mm	100x250mm	2250mm	6x1=6ks	+2890mm
P3	2x HELUZ 238	70x238mm	3000mm	6x2=12ks	+2890mm
	+1xKB+polystyren EPS tl.100mm	100x250mm	3000mm	6x1=6ks	+2890mm
~~P4~~	~~4x HELUZ 238~~	~~70x238mm~~	~~2500mm~~	~~4x2=8ks~~	~~+2890mm~~
P5	2x HELUZ 238	70x238mm	3500mm	2x2=4ks	+2890mm
	+1xP4+polystyren EPS tl.100mm	100x250mm	3500mm	2x1=1ks	+2890mm
P6	4x HELUZ 238	70x238mm	1250mm	12x4=48ks	+2900mm
P7	1x HELUZ 11,5	71x115mm	1250mm	12x1=12ks	+2920mm
P8	1x HELUZ 11,5	71x115mm	2000mm	2x1=2ks	+2090mm
P9	4x HELUZ 238	70x238mm	2500mm	2x4=8ks	+2890mm
	+polystyren EPS tl.100mm	100x250mm	2500mm	2x1=2ks	+2890mm
P10	1x HELUZ 238	70x238mm	1250mm	2x1=2ks	+2020mm
P11	2x HELUZ 238	70x238mm	2750mm	1x2=2ks	+2890mm
	+1xB+polystyren EPS tl.100mm	100x250mm	2750mm	1x1=1ks	+2890mm
P12	2x HELUZ 238+1xB5	70x238mm	2250mm	4x2=8ks	+2890mm
P13	1x HELUZ 17,5	71x175mm	1000mm	9x1=9ks	+1990mm
P14	1x HELUZ 11,5	71x115mm	1000mm	3x1=3ks	+1990mm
P15	4x HELUZ 23,8	70x238mm	1500mm	1x4=4ks	+2200mm

P32ks výška uložení je vztažena k výšce +15,810=čistá podlaha 5.N.P.

VÝPIS OCELOVÝCH VÁLC. PROFILŮ

Ozn.	Popis prvku	Délka	Počet (ks)	výška uložení
I1	1 x I 160	2000mm	4x1=4ks	+2890mm
I2	1 x I 160	2250mm	6x1=6ks	+2890mm
I3	1 x I 160	3000mm	6x1=6ks	+2890mm
I4	1 x I 180	3500mm	2x1=2ks	+2890mm
I5	1 x I 120	2250mm	2x1=2ks	+2970mm
I6	1 x I 160	2750mm	1x1=1ks	+2890mm

P32ks výška uložení je vztažena k výšce +15,810=čistá podlaha 5.N.P.

OCEL PROFIL I7 - DOPLNĚN 14.09.2021

I7	2 x I 200	3500mm	2x2=4ks	+2890mm

VÝPIS OCELOVÝCH VÁLC. PROFILŮ

Ozn.	Popis prvku	Délka	Počet (ks)	výška uložení
I5*	2 x I 120	2200mm	2x2=4ks	+2890mm

VÝPIS KLEMPÍŘSKÝCH PRVKŮ

ON2 Oplechování nadezdívky-lakovaný pozink.plech tl.0,55mm,rš.500mm
- lepeno lepidlem na plech např.ENKOLIT,**celkem -16,0m²**

ON3 Oplechování nadezdívky-lakovaný pozink.plech tl.0,55mm,rš.550mm
- lepeno lepidlem na plech např ENKOLIT,**celkem -6,0m²**

ON4 Oplechování nadezdívky-lakovaný pozink.plech tl.0,55mm,rš.650mm
- lepeno lepidlem na plech např.ENKOLIT,**celkem -4,0m²**

ON5 Oplechování nadezdívky-lakovaný pozink.plech tl.0,55mm,rš.650mm
- lepeno lepidlem na plech např.ENKOLIT,**celkem -6,0m²**

VÝPIS ZÁMEČNICKÝCH PRVKŮ

ZO5.1 Ocelové zábradlí schodiště H=0,9m - dl.3500mm-2ks

ZO5.2 Ocelové zábradlí schodiště H=0,9m - dl.1800mm-1ks

ZO5.3 Ocelové zábradlí mezipodesty schodiště-tyčové-trubka čtvová broušená D48,3mm,dl.2050mm+nátěr-7ks

ZO8 Zábradlí okna-nerez trubka ø50mm dl.3890mm,ve výšce min.1100mm nad čistou podlahou - **2ks**

ZO9 Zábradlí okna-nerez trubka ø50mm dl.5960mm,ve výšce min.1100mm nad čistou podlahou - **2ks**

VÝPIS ZÁMEČNICKÝCH PRVKŮ

ZO5.1* Zábradlí okna-nerez trubka ø50mm dl.900mm,ve výšce min.1100mm nad čistou podlahou - **2ks**

ZO5.2* Zábradlí okna-nerez trubka ø50mm dl.1500mm,ve výšce min.1100mm nad čistou podlahou - **2ks**

ZO5.3* Zábradlí okna-nerez trubka ø50mm dl.1700mm,ve výšce min.1100mm nad čistou podlahou - **2ks**

ZO5.4* Zábradlí okna-nerez trubka ø50mm dl.2750mm,ve výšce min.1100mm nad čistou podlahou - **2ks**

ZO5.5* Zábradlí okna-nerez trubka ø50mm dl.1640mm,ve výšce min.1100mm nad čistou podlahou - **2ks**

OZ5.1* Zábradlí terasy-dl.2500mm,výška min.1100mm nad čistou podlahou-rám ocel. trubka 50/70/3mm +vyplň plochá ocel 20/5mm-pozink+vrchní nátěr - **2ks**

OZ5.2* Zábradlí terasy-dl.5300mm,výška min.1100mm nad čistou podlahou-rám ocel. trubka 50/70/3mm +vyplň plochá ocel 20/5mm-pozink+vrchní nátěr - **2ks**

OZ5.3* Ocelové zábradlí-madlo schodiště -tyčové-trubka čtvová broušená D48,3mm,dl.2300mm+nátěr-2ks

POZNÁMKA

RD3* Protipožární revizní dvířka pod obklad EW 30,8.460mm,v 600mm(dle rozměru použitých obkladů) - 4ks

VÝPIS PŘEKLADŮ HELUZ-PŘÍSTAVBA

Ozn.	Popis prvku	Rozměr	Délka	Počet (ks)	výška uložení
P5*	4x HELUZ 238	70x238mm	1250mm	2x4=8ks	+2800mm
	+1xpolystyren EPS tl.100mm	100x250mm	1250mm	2x1=2ks	+2800mm
P1*	3x HELUZ 238	70x238mm	2000mm	3x3=9ks	+2800mm
	+1xpolystyren EPS tl.90mm	90x250mm	2000mm	2x1=2ks	+2800mm
P2*	3x HELUZ 238	70x238mm	2250mm	6x3=18ks	+2800mm
	+1xpolystyren EPS tl.90mm	90x250mm	2250mm	6x1=6ks	+2800mm
P3*	4x HELUZ 238	70x238mm	2250mm	2x4=8ks	+2800mm
	+1xpolystyren EPS tl.100mm	100x250mm	2250mm	2x1=2ks	+2800mm
P4*	4x HELUZ 238	70x238mm	2250mm	8x4=32ks	+2150mm
P5*	3x HELUZ 238	70x238mm	2750mm	2x3=6ks	+2800mm
	+1xpolystyren EPS tl.90mm	90x250mm	2750mm	2x1=2ks	+2800mm
P6*	4x HELUZ 238	70x238mm	3250mm	2x4=8ks	+2800mm
	+1xpolystyren EPS tl.100mm	100x250mm	3250mm	2x1=1ks	+2800mm
P7*	1x HELUZ 11,5	71x115mm	1250mm	5x1=5ks	+2020mm
P8*	3x HELUZ 238	70x238mm	1250mm	4x2=8ks	+2150mm
	+min vata 6 60mm(100kg/m³)	60x250mm	1250mm	4x1=4ks	+2150mm
P10*	4x HELUZ 238	70x238mm	1000mm	16x1=16ks	+2020mm
P12*	1x HELUZ 11,5	71x115mm	1000mm	4x1=4ks	+2020mm

P32ks výška uložení je vztažena k výšce +15,810=čistá podlaha 5.N.P.

LEGENDA MATERIÁLŮ PŘÍSTAVBY

- zdivo z keramických cihel HELUZ 30 broušených - tl.300mm na maltu HELUZ SBC +kontaktní zateplovací systém izolační fasádní desky z čedičové minerální vlny tl.200,140,40mm
- zdivo z keramických cihel HELUZ AKU 30/33,3 - tl.300mm,P20MPa na zdící maltu M5 - Rw=56dB
- zdivo z keramických cihel HELUZ P15 30 broušených- tl.300mm,P15MPa na maltu HELUZ SBC
- zdivo z keramických cihel HELUZ AKU KOMPAKT 21 broušených - tl.210mm P10MPa na PU pěnu- Rw=57dB
- zdivo z keramických cihel HELUZ AKU Z 17,5 broušená - tl.175mm, P20MPa na zdící maltu M5 - Rw=51dB
- zdivo z keramických cihel HELUZ AKU KOMPAKT 21 broušených - tl.115mm,P15MPa na zdící maltu M5 - Rw=47dB
- zdivo z keramických cihel HELUZ 8 broušených - tl.100mm,P12,5MPa na zdící maltu M5

POZNÁMKA

- akustická větrací okenní štěrbina (EHA)
- označená okna umožňují zvýšenou infiltraci vzduchu

RD1 Protipožární revizní dvířka do omítky EW 30,6.260mm,v.660mm - 2ks

RD2 Protipožární revizní dvířka do omítky EW 30,6.320mm,v.660mm - 2ks

RD3 Protipožární revizní dvířka pod obklad EW 30,6.460mm,v.600mm(dle rozměru použitých obkladů) - 8ks

TV Terasová vpust TOPWET-DN 70mm,integrovaná PVC manžeta (hydroizolační fólie na bázi PVC) +samoregulační vyhřívání: 230 V s přípojovacím kabelem - 6ks

Sp Stavební pouzdro JAP 700 STANDARD pro jednokřídlé dveře 8.800mm -2ks

LEGENDA MATERIÁLŮ

- zdivo z keramických cihel HELUZ 38 broušených - tl.380mm +kontaktní zateplovací systém izolační fasádní desky z čedičové minerální vlny tl.200,140,40mm
- zdivo z keramických cihel HELUZ AKU 30/33,3 - tl.300mm,P20MPa na zdící maltu M5 - Rw=56dB
- zdivo z keramických cihel HELUZ P15 30 broušených- tl.300mm P15MPa na zdící maltu M5
- zdivo z keramických cihel HELUZ P15 30 broušená- tl.300mm +kontaktní zateplovací systém-izolační fasádní desky z čedičové minerální vlny tl.40mm
- zdivo z keramických cihel HELUZ P15 30 broušená- tl.300mm +kontaktní zateplovací systém-izolační fasádní desky z čedičové minerální vlny tl.100mm
- zdivo z keramických cihel HELUZ AKU KOMPAKT 21 broušených - tl.210mm P10MPa na PU pěnu- Rw=57dB
- zdivo z keramických cihel HELUZ AKU Z 17,5 broušená, P20 - tl.175mm P15MPa na zdící maltu M5 - Rw=56dB
- zdivo z keramických cihel HELUZ AKU11,5 PROFI broušených - tl.115mm P15MPa na zdící maltu M5
- zdivo z keramických cihel HELUZ 8 broušených - tl.80mm P15MPa na zdící maltu M5

01.08.2022

POZNÁMKA - Zdivo se zakládá na asfaltový pás tl. minimálně 3 mm. Minimální tloušťka betonového lože je 10 mm,spára mezi korunou zdiva a stropní deskou vyplňuje minerální vlnou (typ kročejová).
Podlahy (beton mazaninu) od stěn odizolovat dilatačním páskem ROCKWOOL STEPROCK tl.12mm

ATELIER	KA - 21 ARCHITEKTURY	ZODP.PROJEKTANT ing.Ladislav Mládek	IČO 129 05 283
		VYPRACOVAL ing.arch. Stanislav Kordíková,ing. Ladislav Mládek	
		INVESTOR AKR a.s.,Průmyslová 878,Planá nad Lužnicí	
MĚSTO	katastrální území Tábor(764701),Lom,.1457/1,1457/35,1457/38,1457/40,1457/41	STUPEŇ	PDPS
AKCE	**ZMĚNA STAVBY PŘED DOKONČENÍM-PŘÍSTAVBA BYTOVÝ DŮM TÁBOR-OVOČKA part.č.1457/38-stavební úpravy vedoucí ke změně způsobu využití, přístavba a nástavba, dále dešťová kanalizace, přípojka splašková kanalizace a vodovodu**	FORMÁT	
		CZ 314/2021	PARÉ
OBSAH	PŮDORYS 5.N.P. - NÁVRH	DATUM 05/2022	
		MĚŘÍTKO 1: 50	

ČÁSTI **D.1.1.**

Č.VÝKRESU **D.1.24.1**